

地 番

12-1 ~ 12-7


土地所在図
地積測量図

土地の所在

神戸市西区月が丘四丁目

座 標 求 積 表

地 番	NO	標 識	X	Y	辺 長	測 線
12-1	1220	(C)	-137559.933	66146.200		
	1219	(C)	-137569.167	66136.945	13.074	1220- 1219
	1218	(C)	-137580.203	66147.996	15.618	1219- 1218
	1217	(C)	-137570.968	66157.250	13.074	1218- 1217
	1220	(C)	-137559.933	66146.200	15.616	1217- 1220
			倍面積 面 積	408.347754 204.1738770	m ² m ² 地積	204.17 m ²
12-2	1219	(C)	-137569.167	66136.945		
	1220	(C)	-137559.933	66146.200	13.074	1219- 1220
	1205	(C)	-137549.082	66135.301	15.380	1220- 1205
	1204	(C)	-137558.323	66126.068	13.063	1205- 1204
	1219	(C)	-137569.167	66136.945	15.359	1204- 1219
			倍面積 面 積	401.704380 200.8521900	m ² m ² 地積	200.85 m ²
12-3	1220	(C)	-137559.933	66146.200		
	1214	(C)	-137550.817	66155.277	12.864	1220- 1214
	1206	(C)	-137539.972	66144.405	15.356	1214- 1206
	1205	(C)	-137549.082	66135.301	12.879	1206- 1205
	1220	(C)	-137559.933	66146.200	15.380	1205- 1220
			倍面積 面 積	395.626611 197.8133055	m ² m ² 地積	197.81 m ²
12-4	1214	(C)	-137550.817	66155.277		
	1213	(C)	-137541.730	66164.380	12.862	1214- 1213
	1210	(C)	-137532.759	66173.383	12.710	1213- 1210
	1209	(C)	-137523.867	66164.497	12.571	1210- 1209
	1208	(C)	-137523.894	66160.464	4.033	1209- 1208
	1207	(C)	-137530.838	66153.528	9.815	1208- 1207
	1206	(C)	-137539.972	66144.405	12.910	1207- 1206
	1214	(C)	-137550.817	66155.277	15.356	1206- 1214
			倍面積 面 積	778.718285 389.3591425	m ² m ² 地積	389.35 m ²
12-5	1215	(C)	-137552.751	66175.456		
	1212	(C)	-137545.799	66182.456	9.866	1215- 1212
	1211	(C)	-137541.783	66182.444	4.016	1212- 1211
	1210	(C)	-137532.759	66173.383	12.788	1211- 1210
	1213	(C)	-137541.730	66164.380	12.710	1210- 1213
	1215	(C)	-137552.751	66175.456	15.625	1213- 1215
			倍面積 面 積	389.221043 194.6105215	m ² m ² 地積	194.61 m ²
12-6	1216	(C)	-137561.861	66166.371		
	1215	(C)	-137552.751	66175.456	12.866	1216- 1215
	1213	(C)	-137541.730	66164.380	15.625	1215- 1213
	1214	(C)	-137550.817	66155.277	12.862	1213- 1214
	1216	(C)	-137561.861	66166.371	15.654	1214- 1216
			倍面積 面 積	402.372855 201.1864275	m ² m ² 地積	201.18 m ²

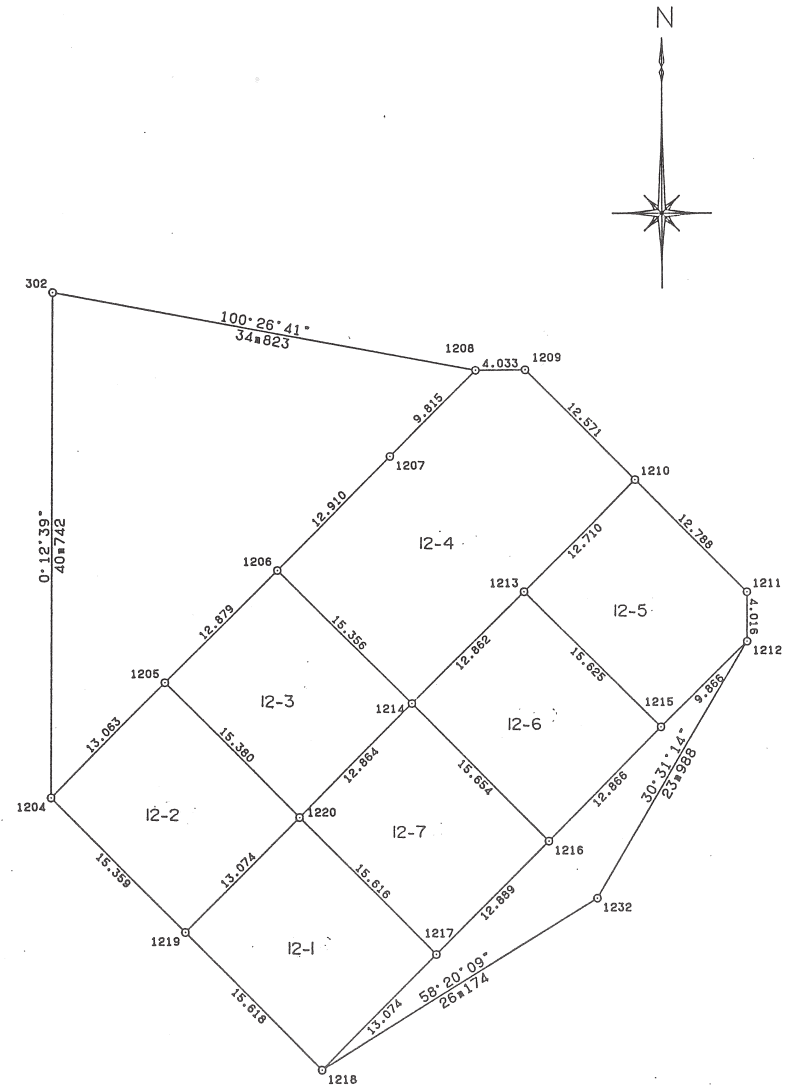

作 製 者

(平成 年 月 日作製)

申 請 人

縮尺

1
500

12-10007

~~土地所在図~~
~~地積測量図~~

地 番

12-1 ~ 12-7

土地の所在

神戸市西区月が丘四丁目

座 標 求 積 表

地 番	NO	標 識	X	Y	辺 長	測 線
12-7	1217	(C)	-137570.968	66157.250		
	1216	(C)	-137561.861	66166.371	12.889	1217- 1216
	1214	(C)	-137550.817	66155.277	15.654	1216- 1214
	1220	(C)	-137559.933	66146.200	12.864	1214- 1220
	1217	(C)	-137570.968	66157.250	15.616	1220- 1217
倍面積			402.661877		m ²	
面 積			201.3309385		m ² 地積	201.33 m ²

*公 式 $A = 1/2 \sum (X_2 - X_1) (Y_1 + Y_2)$

凡 例

	種 類
C	コンクリート杭
B	鉄
P	プレート
N	ベンキ
W	木 杭

作 製 者

(平成 年 月 日作製)

申 請 人

縮尺

1/