


地番	10番 1~2、13~14
土地の所在	須磨区菅の台7丁目(3/)

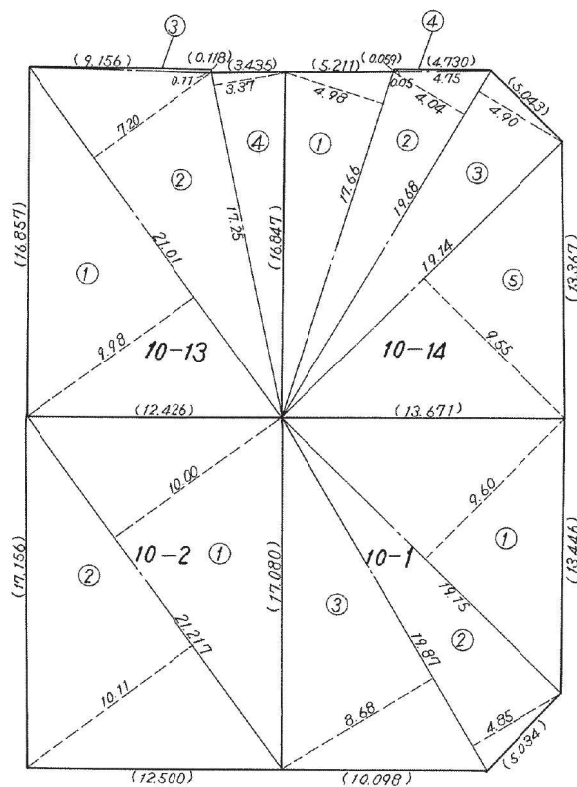

10 - 1					
番号	底 辺		高 サ		倍 面 積
1	19	15	9	60	183 8400
2	19	87	4	85	96 3695
3	19	87	8	68	172 4716
計					452 6811
1/2					226 34
10 - 2					
番号	底 辺		高 サ		倍 面 積
1	21	217	10	00	212 1700
2	21	217	10	11	214 50387
計					426 67387
1/2					213 33
10 - 13					
番号	底 辺		高 サ		倍 面 積
1	21	01	9	98	209 6798
2	21	01	7	20	151 2720
3	9	156	0	11	1 00716
4	17	25	3	37	58 1325
計					420 99146
1/2					210 04
10 - 14					
番号	底 辺		高 サ		倍 面 積
1	17	66	4	98	87 9468
2	19	68	4	04	79 5072
3	19	68	4	90	96 4320
4	4	75	0	05	0 2375
5	19	14	9	55	182 7870
計					446 9705
1/2					223 45

昭和52年3月10日	作製年月日
------------	-------

作製者

申請人

神戸市長 宮崎 辰雄

縮 尺

1:300

土地所在図
地積測量図


地番	10番 3~12
土地の所在	須磨区 菅の台 7丁目 (3/2)

昭和52年3月10日
作製年月日

作製者

申請人

神戸市長 宮崎 辰雄

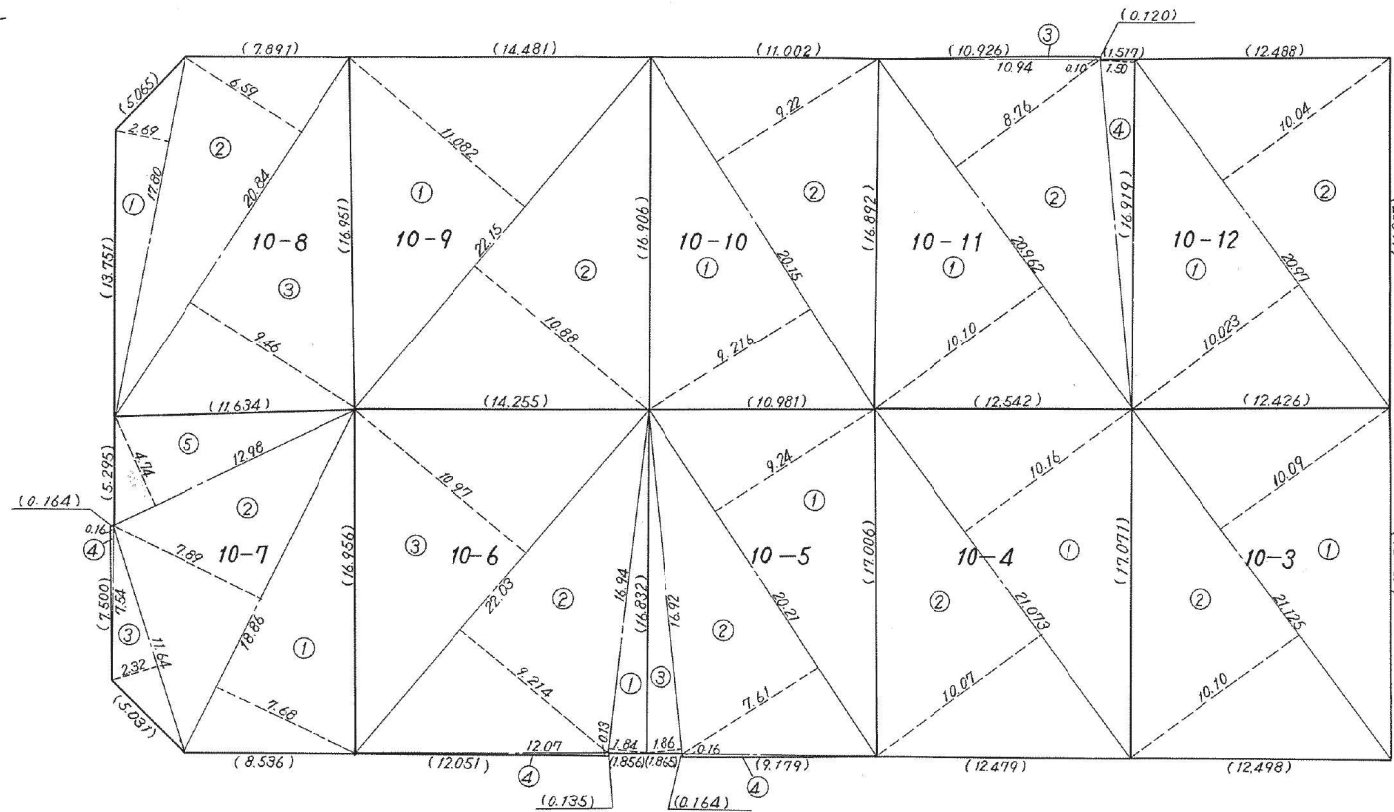

縮尺

1:300

~~土 地 所 在 図~~
~~地 積 測 量 図~~

地 番	10 番 3~12
土地の所在	須磨区 菅の台 7丁目 (3/3)

10-3				
番号	底 辺	高 サ	倍 面 積	
1	21 125	10 09	213	15125
2	21 125	10 10	213	3625
計			426	51375
1/2			213	25
10-4				
番号	底 辺	高 サ	倍 面 積	
1	21 073	10 16	214	10168
2	21 073	10 07	212	20511
計			426	30679
1/2			213	15
10-5				
番号	底 辺	高 サ	倍 面 積	
1	20 21	9 24	186	7404
2	20 21	7 61	153	7981
3	16 92	1 86	31	4712
4	9 179	0 16	1	46864
計			373	47834
1/2			186	73
10-6				
番号	底 辺	高 サ	倍 面 積	
1	16 94	1 84	31	1696
2	22 03	9 214	202	98442
3	22 03	10 97	241	6691
4	12 07	0 13	1	5691
計			477	39222
1/2			238	69
10-7				
番号	底 辺	高 サ	倍 面 積	
1	18 86	7 68	144	8448
2	18 86	7 89	148	8054
3	11 64	2 32	27	0048
4	7 54	0 16	1	2064
5	12 98	4 74	61	5252
計			383	3866
1/2			191	69

10-8				
番号	底 辺	高 サ	倍 面 積	
1	17 80	2 69	47	8820
2	20 84	6 59	137	3356
3	20 84	9 46	197	1464
計			382	3640
1/2			191	18
10-9				
番号	底 辺	高 サ	倍 面 積	
1	22 15	11 082	245	4663
2	22 15	10 88	240	9920
計			486	4583
1/2			243	22
10-10				
番号	底 辺	高 サ	倍 面 積	
1	20 15	9 216	185	7024
2	20 15	9 22	185	7830
計			371	4854
1/2			185	74
10-11				
番号	底 辺	高 サ	倍 面 積	
1	20 962	10 10	211	7162
2	20 962	8 76	183	62712
3	10 94	0 10	1	0940
4	16 919	1 50	25	3785
計			421	81582
1/2			210	90
10-12				
番号	底 辺	高 サ	倍 面 積	
1	20 97	10 023	210	18231
2	20 97	10 04	210	5388
計			420	72111
1/2			210	36

昭和 52 年 3 月 10 日	作 製 年 月 日
作 製 者	
申 請 人	
神戸市長 宮 崎 辰 雄	